



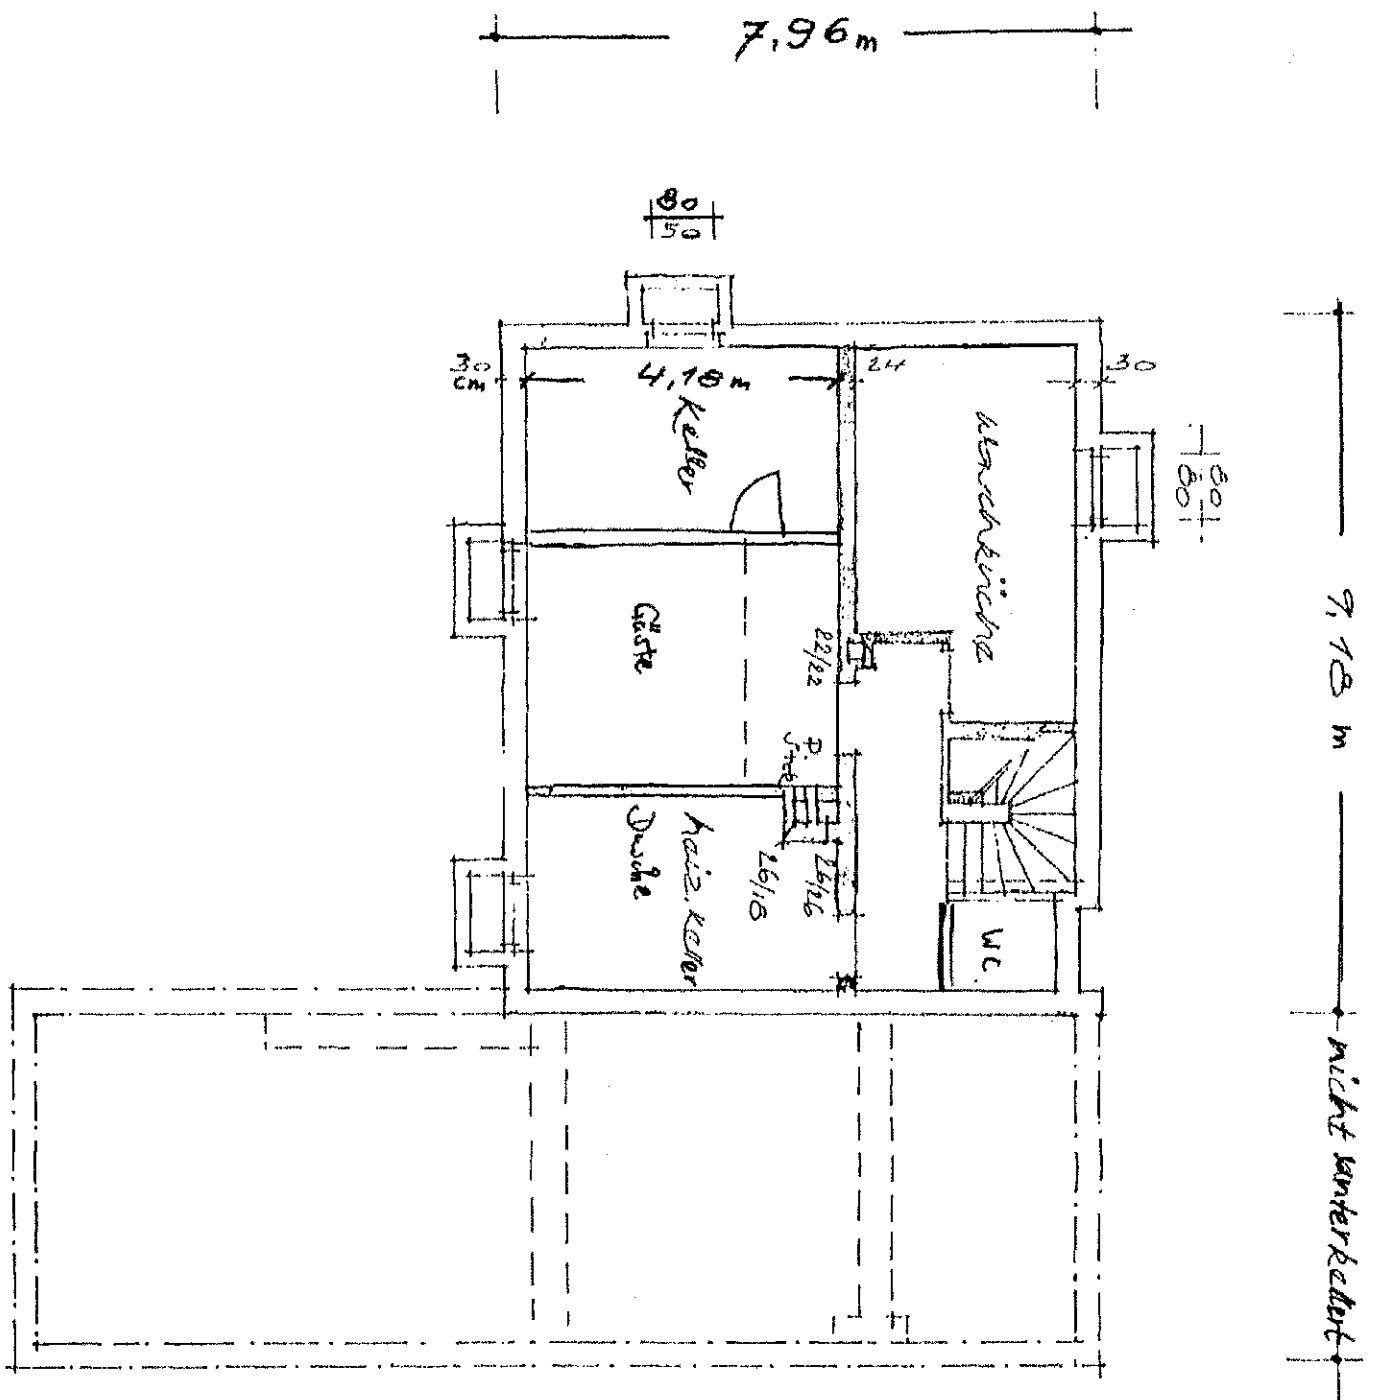

Robin SCHREIER
 Bau-Ingenieur-Büro
 Hermann-Zürlein-Str. 14
 97076 Würzburg-Lengfeld
 Tel. 09 31 / 88 13 70
 Fax 09 31 / 27 89 69 0


Kellergeschäft
 Wittelsbacher Str 32
 97074 Würzburg
 R. SCHREIER

Robin SCHREIER

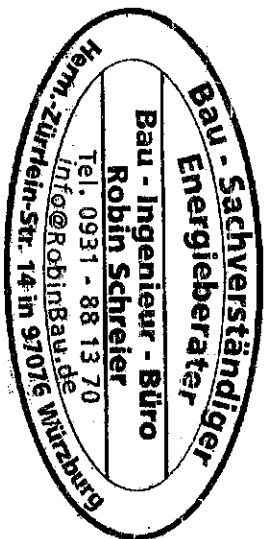

Saier Ris

Ost
ansicht:

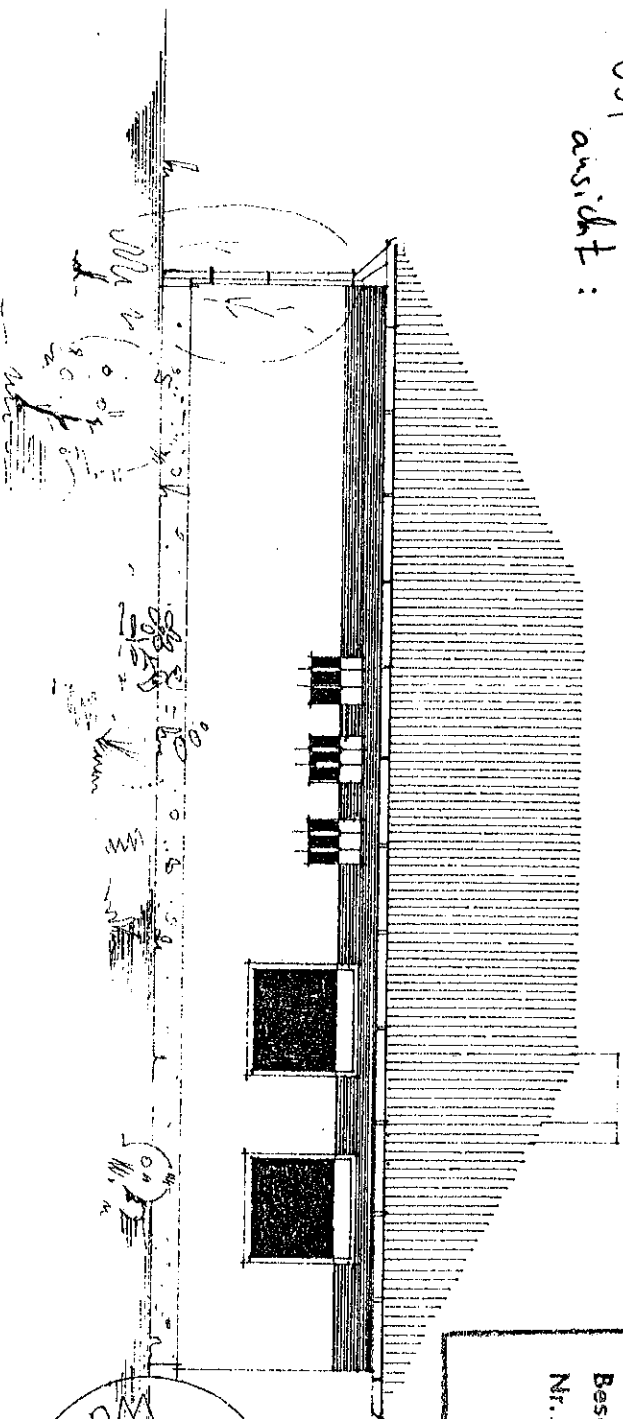

Einfamilienwohnhaus
f. Herrn Böttgermeister

Entwurf für die

IN WÜLBURG * WITTELBACH-ALTE 400E N=32
AUF DEM GRUNDSTÜCK PLAN N.L. 3620/22

Grundr. des v. Baukörpers

Planänderung


GEPRÜFT U. GENEHMIGT BAUAUFSICHTSAMT gez. Jacob	Beschl. vom 3.10.61 9924/61 Nr. 10.10.1961
--	--

Beglaubigt:

Würzburg, 10.10.1961

Bauaufsichtsrat

L. Kinde

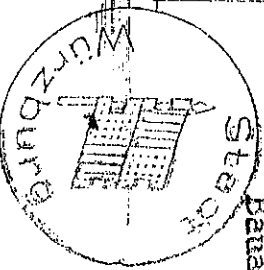

Baukörper:

